
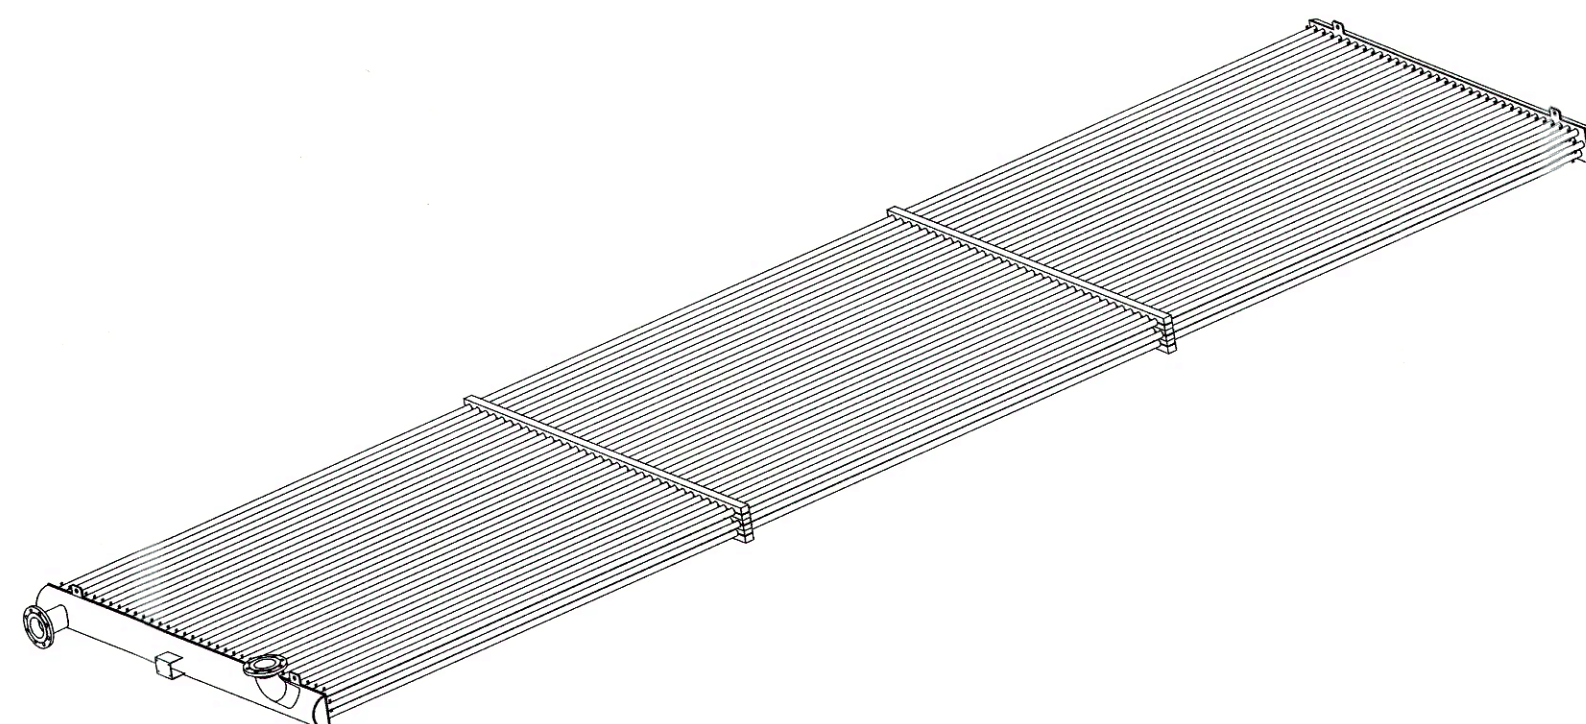


FAVIER SETREM - 59160 LOMME
PLAN TEL QUE CONSTRUIT
AS BUILT
 Date : 17/09/2012
 Responsable de fabrication :

Wykonanie materiału zgodnie z Dyrektywą 97/23 WE z dnia 29 maja 1997 r. art. 3 pkt 3
 (materiał przydzielono do odbiorcy)

Wykonanie materiału zgodnie z CODAP 2005 C 0.7

Do realizacji: 1 Lewa wiązka instalacji wodnej chłodnicy powietrza (PFAERD000383)

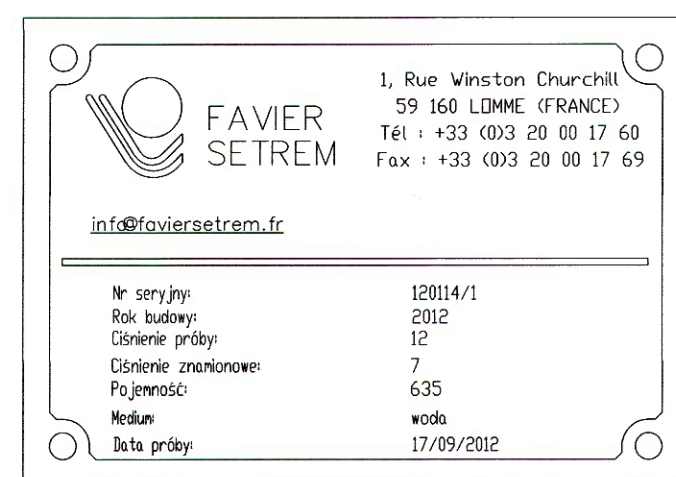

Lista kontrolna

- Oględziny wszystkich zgrzewów
- Dłowanie penetrantem w 100% wszystkich zgrzewów

9	Kotłownia BCD 11B PN16 DN80	1.4307	NF EN 10222-5
8	Dysza przelotowa $\phi 88,9 \times 3,05$	TU 1.4307	NF EN 10216-5
7	Rura zebrowa $\phi 33,5 \times 1,65$	TS 1.4307	SA 249
6	Płyta rurowa stała i ruchoma, grubość 8	1.4307	NF EN 10228-7
5	Dolna skrzynia zbiorcza gr. 8	1.4307	NF EN 10028-7
4	Skrzynia stała i ruchoma, grubość 4 R zewn. 90	1.4307	NF EN 10028-7
3	Dysza przelotowa $\phi 114,3 \times 3,05$	TU Z2CN18-10	NFA 49117
2	Kolano 3D 45° R152,5 $\phi 114,3 \times 3,05$	TU 1.4307	NF EN 10253-5
1	Kotłownia BCD 11B PN16 DN100	1.4307	NF EN 10222-5
Nr	Oznaczenie	Materiał	Norma

0	Pierwsza dystrybucja	17-Sep-12	BERNARD C.	Podpis IE	Podpis
Wersja	Oznaczenie	Data	Pobrat	Podpis IE	Podpis

		1 Rue W. Churchill 59463 LOMME Tel: 0320001760	Z Nr zamówienia: 120114 Klient: DEGREMONT SA Znak Klienta: 100020124500014671
Rysunek szczegółowy - wiązka prawa			Skala: skala:0
Termin dostawy: 14/09/2012		Wiązka: Gen 12	Nr: 44943

Niniejszy dokument jest własnością FAVIER SA, zabrania się jego udostępniania, kopiowania lub zwielokrotnienia bez pisemnego pozwolenia.